



BESTANDSPLAN

WIEDERAUFBAU

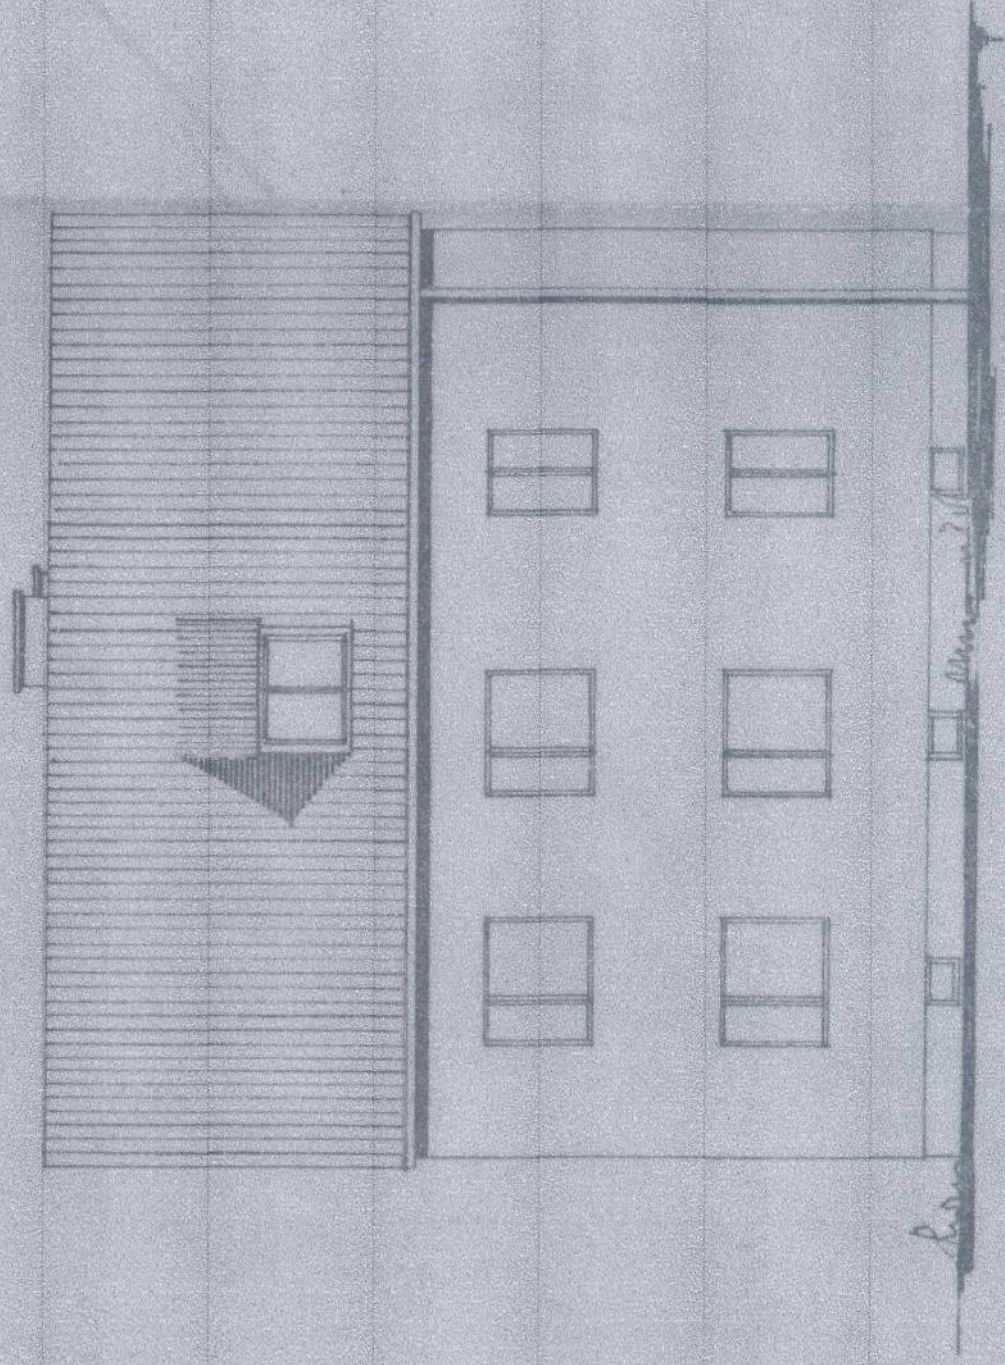

WESTANSICHT
HARATZ MÜLLERSTRASSE

MASSTAB 1:100

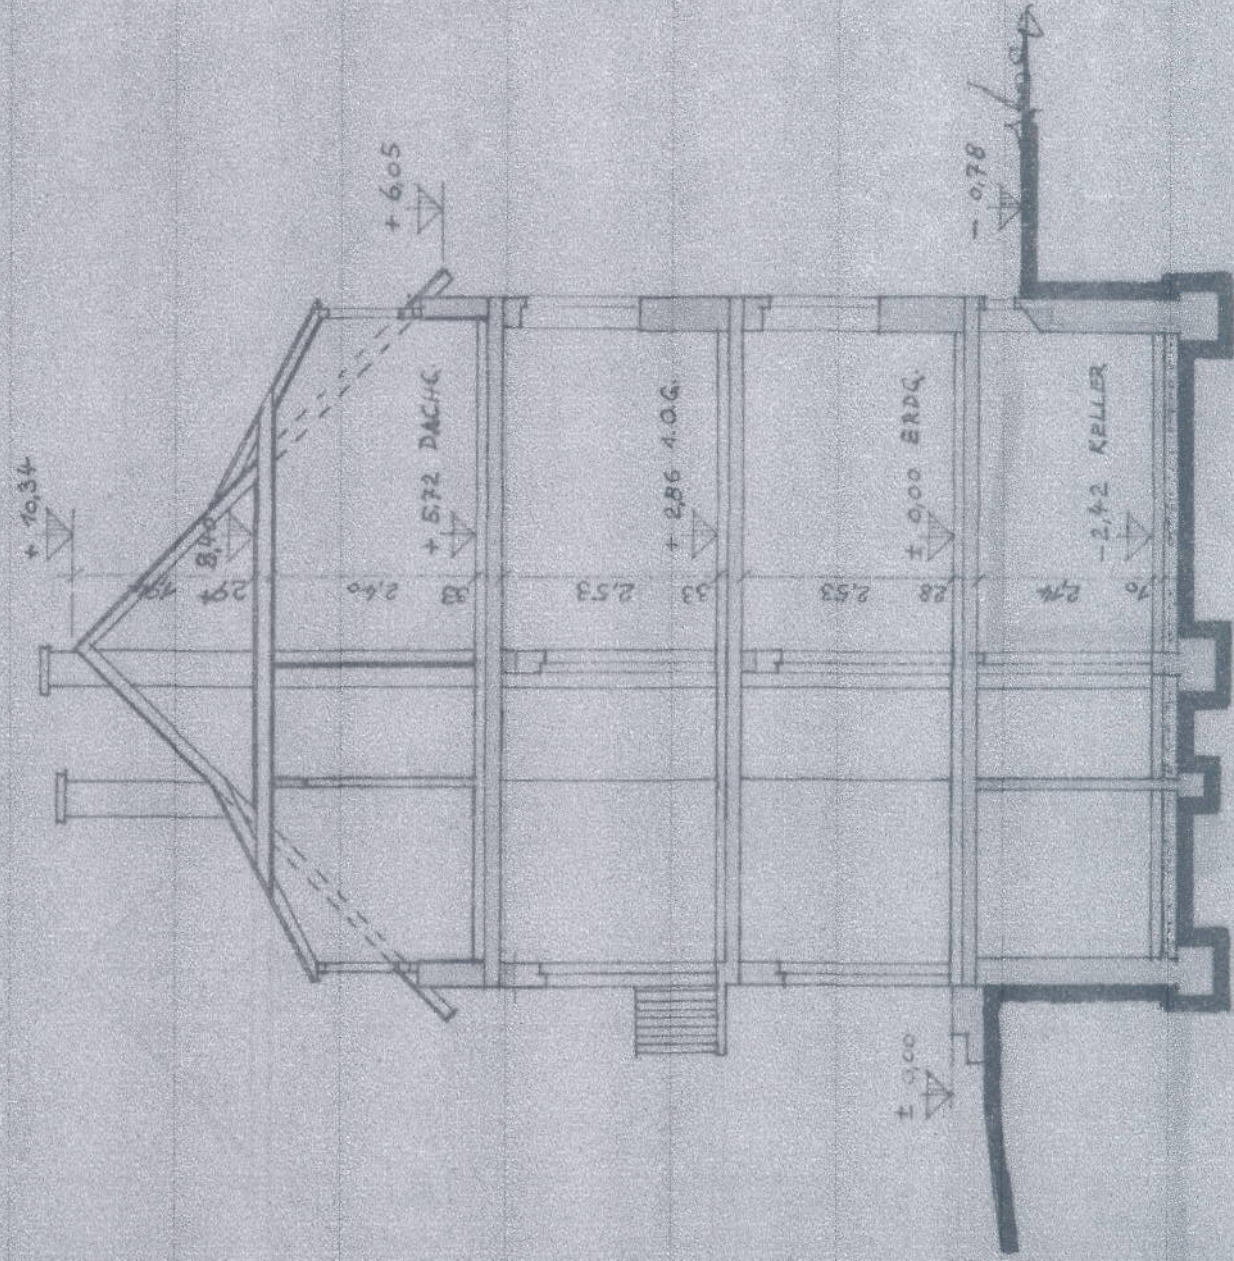

SCHNITT A-A